

poziomy obiektu budowlanego lub urządzenia mniejszej niż 1 m² stosuje się stawki jak za zajęcie 1 m² pasa drogowego.

POUCZENIE

Na niniejsze Postanowienie służy Stronom zażalenie do Samorządowego Kolegium Odwoławczego w Elblągu za pośrednictwem Zarządu Dróg Powiatowych w Braniewie, ul. Królewiecka 55 w terminie 14 dni od dnia otrzymania postanowienia.

Integralną częścią decyzji jest załącznik rysunkowy.

Z upoważnienia Zarządu Powiatu

DYREKTOR


....mgr. Inż. Marek Pleczuński

Otrzymują:

1. Wnioskodawca
2. Inwestor – Urząd Gminy w Pieniężnie
3. a/a

Za zgodność z oryginałem
stwierdzam

dnia 02.03.2004. podpis

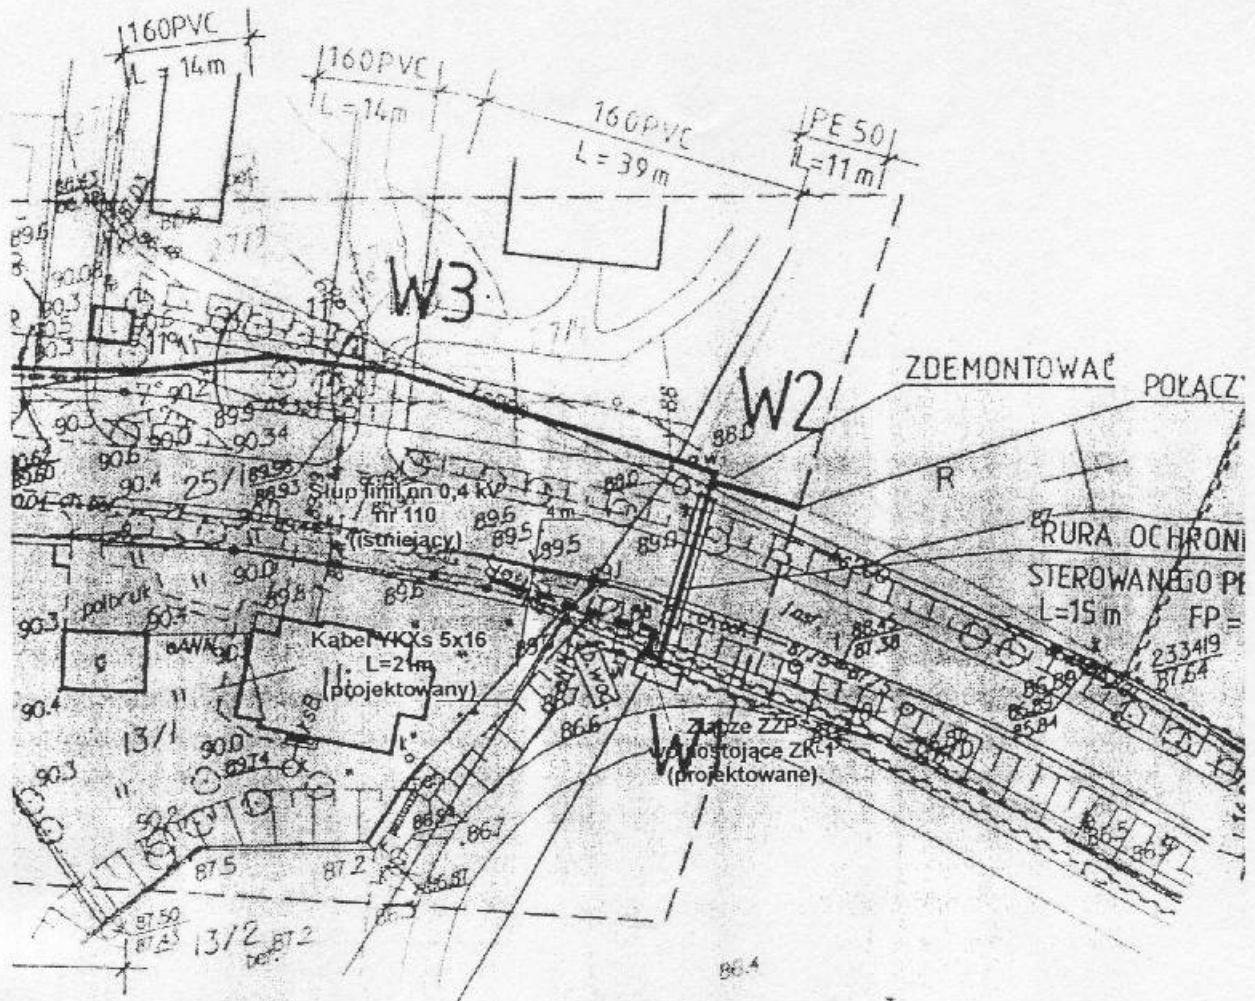

ANA KONTENEROWA
OSZENIA CIŚNIENIA

GAJ-PRO Projektowanie i Nadzory w Branży Sanitarnej Włodzimierz Gajdzis 82-300 Elbląg ul. Sz. Szeregow 1/7	
Temat	Nr projektu
PB + PW wodociągu wiejskiego z przyłączami i SPC na trasie Pięniężno - Zugięcie w gminie Pięniężno województwa warmińsko-mazurskiego	1
	Data
	06.2003
	Skala
	1:1000
Projektował inż. Włodzimierz Gajdzis Upr. Nr 833/EL/84 + 1867/EL/93	
Sprawdził inż. Ireneusz Ciszak Upr. Nr 250/EL/79	

Decyzja Nr. ZDP-7-5443/1/04
ZARZĄD DRÓG POWIATOWYCH
w BRANIEWIE
Braniewo, dn. 2004.02.23


"GAJ-PRO" PROJEKTOWANIE I NADZORY
inż. Włodzimierz Gajdzis
82-300 Elbląg ul. Szarych Szeregow 1/7
KIEROWNIK
Przydziałanie Obiektów
OBIEKT Wodociągi Wiejskie Adres: Pięniężno gm. Pięniężno
TEMAT Zasilanie w energię elektryczną Stacji Podnoszenia Ciśnienia Wody

Projektował: Za zgodność z oryginałem
stwierdzam

dnia 03.03.2004, podpis

(Signature)

Nr Decyzji
Branża E
Data
Luty 2002
Pr. Mys
E-1

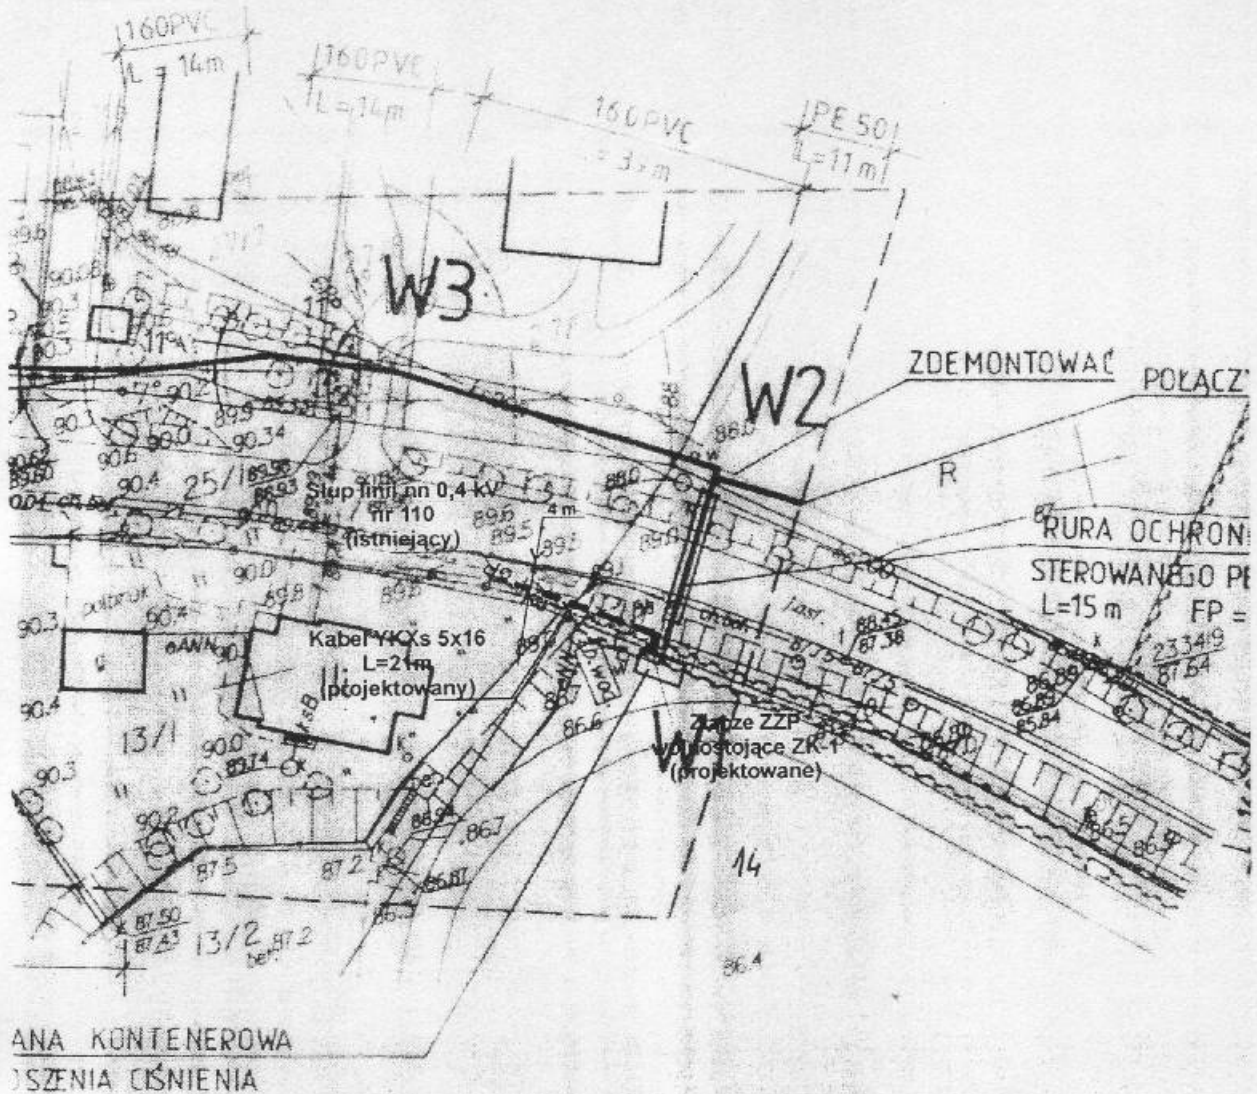

URZĄD MIEJSKI
 1520 Pieniężno, ul. Generalska 8
 Tel. (055) 243 60-75, 243 60-59
 woj. Warmińsko-Mazurskie

 P-ko, du. 26.02.2004*

GAJ-PRO Projektowanie i Nadzory w Branży Sanitarnej Włodzimierz Gajdzis 82-300 Elbląg ul. Sz. Szeregow 1/7	
Treść: PB + PW wodociągu wiejskiego z przyłączami i SPC na trasie Pieniężno - Żugoniec w gminie Pieniężno województwa warmińsko-mazurskiego Zasilanie energetyczne SPC	Nr rys. 1 Data 06.2003 Skala 1:1000
Projektował: inż. Włodzimierz Gajdzis Upr. Nr 833/EL/84 + 1867/EL/93	
Sprawdził: inż. Ireneusz Ciszak Upr. Nr 250/EL/79	

53446


"GAJ-PRO" PROJEKTOWANIE I NADZORY
 inż. Włodzimierz Gajdzis
 82-300 Elbląg ul. Szarych Szeregow 1/7

OBIEKT: Wodociągi Wiejskie Adres: Pieniężno gm. Pieniężno
 TEMAT: Zasilanie w energię elektryczną Stacji Podnoszenia Ciśnienia Wody
 Projektował:

**Za zgodność z oryginałem
 stwierdzam**

dnia 23.02.2004 podpis *[Signature]*

Wzrost: E
 Data: Luty 2002
 C-1

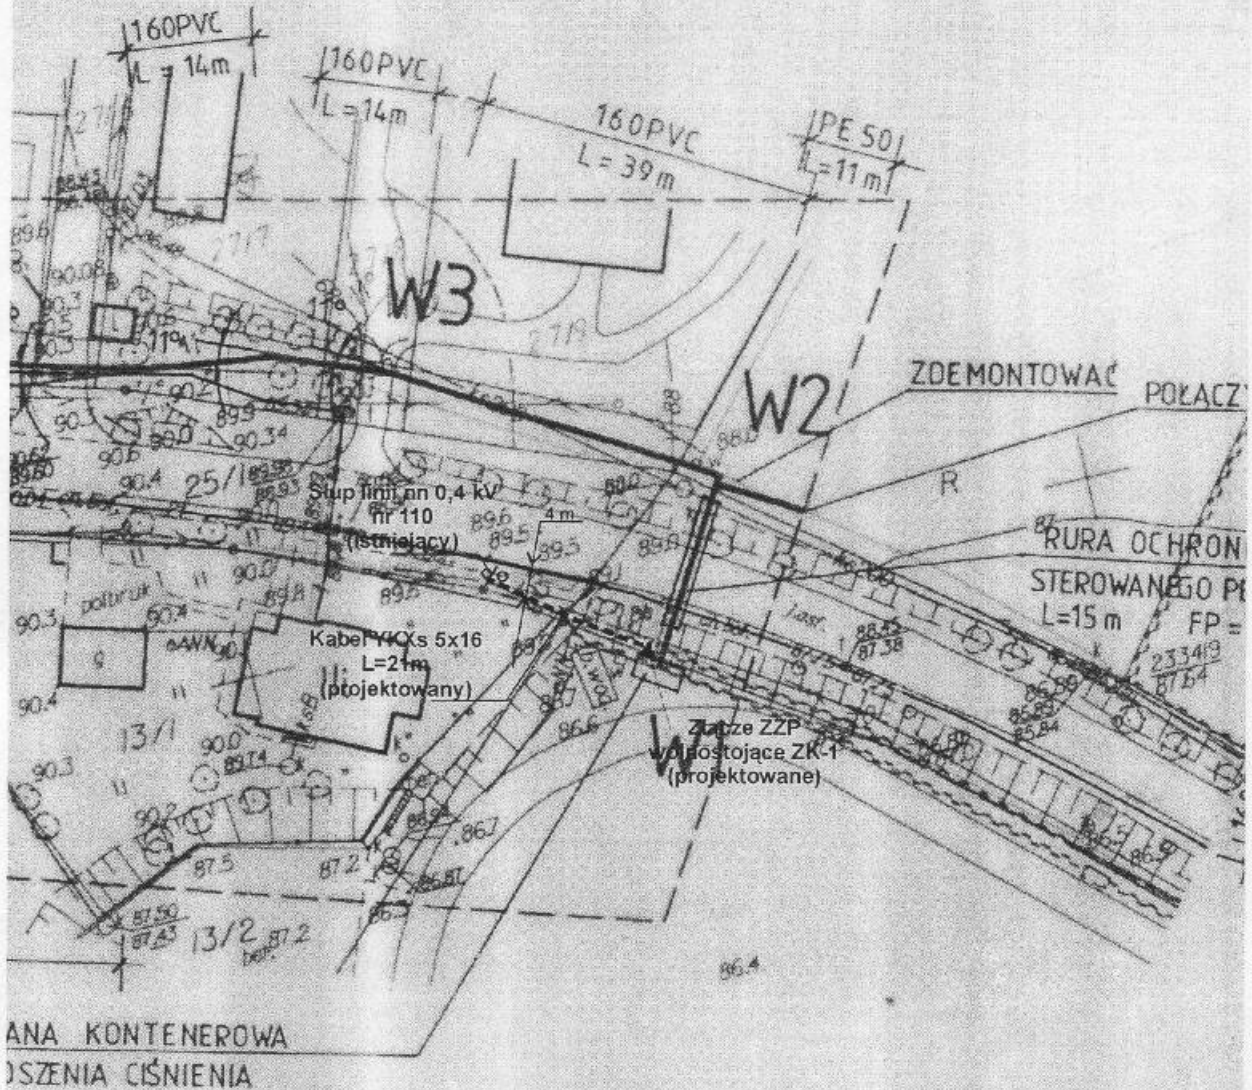

STACJA KONTENEROWA
 PODNIŻENIA CIŚNIENIA
 TELEKOMUNIKACJA POLSKA S.A.
 Pion Sieci
 Obszar Telekomunikacji w Gdańsku
 Wydział Utrzymania Systemów
 i Urządzeń Dostępnych
 Sekcja Paszportyzacji Elbląg

Uzgodnienie nr 45582
 Lokalizację zobowiązania Agji
podnoszenia ciśnienia wody
 uzgodniono z TP S.A. OT Elbląg.
 W przypadku natrafienia na nie zinwentaryzowaną
 sieć telefoniczną TP S.A., należy powiadomić
 OT Elbląg, w celu ustalenia przez przedstawiciela
 OT sposobu zabezpieczenia i usunięcia kolizji.
 Ewentualną przebudowę tych urządzeń wykona
 inwestor na własny koszt.
 Uzgodnienie jest ważne 1 rok.

Ep dnia 25.02.2004r

INSTRUKTOR
Marcin Gabryśiewicz

"GAJ-PRO" Projektowanie i Nadzory w Branży Sanitarnej Włodzimierz Gajdzis 82-300 Elbląg ul. Sz. Szeregów 1/7	
Treść: PB + PW wodociągu wiejskiego z przyłączami i SPC na trasie Pięnieżno - Żugłemo w gminie Pięnieżno województwa warmińsko-mazurskiego	Nr rys. I Date 06.2003 Skala 1:1000
Projektował: inż. Włodzimierz Gajdzis Upr. Nr 833/EL/84 + 1867/EL/93	
Sprawdził: inż. Ireneusz Ciszak Upr. Nr. 250/EL/79	

"GAJ-PRO" PROJEKTOWANIE I NADZORY
inż. Włodzimierz Gajdzis
82-300 Elbląg ul. Szarych Szeregów 1/7

OBIEKT: Wodociągi Wiejskie

Adres: Pięnieżno gm. Pięnieżno

TEMAT: Zasilanie w energię elektryczną Stacji Podnoszenia Ciśnienia Wody

Nr Złozona

Projektował:

Włodzimierz Gajdzis
Upr. 833/EL/84

Branża

Data

Nr Rys.

E-1

Braniewo dnia 9.03.2004r.

Integralną częścią opinii jest poświadczona
przez ZODP dokumentacja projektowa.

OPINIA Nr Gk- 7442/ 11 /2004 z uzgodnienia dokumentacji projektowej

Uzgodnienie lokalizacji projektowanego obiektu : wodociągu wiejskiego z przyłączami dla wsi Żugienie.

Zlokalizowanego: gmina Pieniężno, obręb Żugienie.

Zleceniodawca : " GAJ – PRO " PROJEKTOWANIE I NADZORY W BRANŻY
SANITARNEJ Włodzimierz Gajdzis , ul. Szarych Szeregów 1/7
82-300 Elbląg.

Inwestor: Gmina Pieniężno , ul. Generalska 8 , 14- 520 Pieniężno

Zlecenie: nr - L.dz. 1046 Starostwa Powiatowego w Braniewie.

Data wpływu zlecenia : 1. 03. 2004 r.

Na podstawie art.28. ust.1 ustawy z dnia 17 maja 1989r. Prawo Geodezyjne i Kartograficzne / Dz. U. Z 2000r.Nr 100 poz. 1086 i Nr 120 poz. 1268/ na posiedzeniu w dniu 9.03.2004r. Zespół Uzgadniania Dokumentacji Projektowej w Braniewie zarejestrował oraz zaopiniował pozytywnie lokalizację urządzeń inżynierskich j/w. Mapa do celów projektowych spełnia wymogi obowiązujących przepisów.

UWAGI I ZALECENIA


1. Uzgodnienie zachowuje ważność przez okres 3 lat od dnia wydania opinii w sprawie uzgodnienia usytuowania projektowanych sieci uzbrojenia terenu.
2. Uzgodnienie traci ważność w przypadku , o którym mowa w § 13 ust.2 rozporządzenia Ministra Rozwoju Regionalnego i Budownictwa z dnia 2 kwietnia 2001r. w sprawie geodezyjnej ewidencji sieci uzbrojenia terenu oraz zespołów uzgadniania dokumentacji projektowej / Dz.U. Nr 38 poz. 455 /.
3. Uzgodnione usytuowanie sieci uzbrojenia terenu podlega wytyczeniu i geodezyjnej inwentaryzacji powykonawczej przez jednostki uprawnione do wykonywania prac geodezyjnych.
4. W razie niezgodności realizacji sieci uzbrojenia terenu z uzgodnionym projektem inwestor zobowiązany jest przedłożyć mapę z wynikami pomiarów powykonawczych właściwemu organowi administracji architektoniczno - budowlanej .
5. Geodezyjne pomiary powykonawcze sieci podziemnego uzbrojenia układanej w wykopach otwartych, należy bezwzględnie wykonać przed ich zakryciem.
6. Należy stosować się do uwag zawartych w uzgodnieniach branżowych z innymi właścicielami sieci uzbrojenia.
7. Wszystkie trwałe znaki geodezyjne podlegają ochronie.

Otrzymują:

1. Inwestor - 2 egz.
2. A/a

Z up. S. [Signature]

Elżbieta Bielec
Naczelnik Wydziału
Geodezji, Kartografii i Niwometrii
GZP w Braniewie

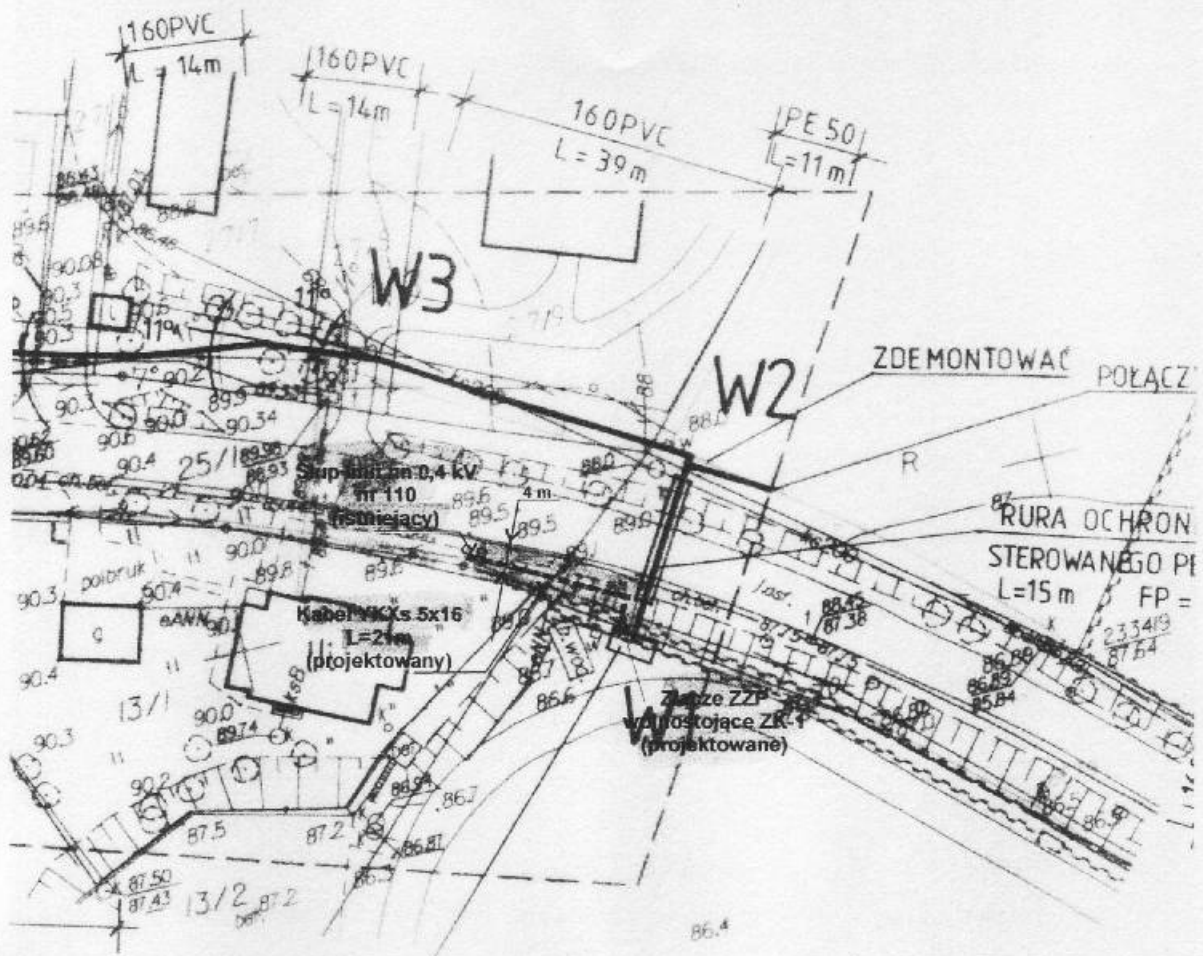

ANA KONTENEROWA
)SZENIA CIŚNIENIA

„GAJ-PRO” Projektowanie i Nadzory w Branży Sanitarnej Włodzimierz Gajdzis 82-300 Elbląg ul. Sz. Szeregów 1/7	
Treść: PB + PW wodociągu wiejskiego z przyłączami i SPC na trasie Pieniężno - Żugicie w gminie Pieniężno województwa warmińsko-mazurskiego	Nr rys 1
	Data 06.2003
	Skala 1:1000
Projektował: inż. Włodzimierz Gajdzis Upr. Nr 833/EL/84 + 1867/EL/93	
Sprawdził: inż. Ireneusz Ciszak Upr. Nr. 250/EL/79	

„GAJ-PRO” PROJEKTOWANIE I NADZORY
inż. Włodzimierz Gajdzis
82-300 Elbląg ul. Szarych Szeregów 1/7

OBIEKT: Wodociąg Wiejski	Adres: Pieniężno gm. Pieniężno	Nr. Zlecenia
TEMAT: Zasilanie w energię elektryczną Stacji Podnoszenia Ciśnienia Wody		Branża: E
Projektował: Jan Kasperowicz FRANCISZEK LICHOTA	Współprojektant i instalator: Franciszek Lichota Franciszek Lichota nr 57/EL/82 z dnia 15.XII.1982	Data: Luty 2004 Nr rys: E-4



P O L S K A
I Z B A
I N Ż Y N I E R Ó W
B U D O W N I C T W A

Olsztyn 23.01.2004r.
(data)

Zaświadczenie nr 257 /04

Pan/Pani. Franciszek Lichota
miejsce zamieszkania ul. Matejki 3 /18
14-500 Braniewo

jest członkiem Warmińsko - Mazurskiej

Okręgowej Izby Inżynierów Budownictwa o numerze
ewidencyjnym WAM / IE / 1471 / 01

i posiada wymagane ubezpieczenie od odpowiedzialności cywilnej.

Niniejsze zaświadczenie jest ważne

od dnia 01. 02. 2004r. do dnia 31. 07. 2004r.

PRZEWODNICZĄCY
Warmińsko-Mazurskiej Okręgowej Izby
Inżynierów Budownictwa
mgr inż. Zdzisław Binerolasty

Za zgodność z oryginałem
stwierdzam

dnia _____ podpis _____

Elbląg, dnia 15 grudnia 1982 r.

Nr 547/E1/82

DECYZJA O STWIERDZENIU PRZYGOTOWANIA
ZAWODOWEGO DO PEŁNIENIA SAMODZIELNYCH
FUNKCJI TECHNICZNYCH W BUDOWNICTWIE
=====

Na podstawie § 2 ust.2 pkt 2, § 5 ust.2, § 6 ust.4, § 7 i § 1
ust.1 pkt 4 lit.d rozporządzenia Ministra Gospodarki Terenowej
i Ochrony Środowiska z dnia 20 lutego 1975 r. w sprawie samodzie-
lnych funkcji technicznych w budownictwie /Dz.U. nr 8, poz. 46/
s t w i e r d z a s i ę , że :

Obywatel Franciszek L I C H O T A - technik elektryk

urodzony dnia 04 stycznia 1952 roku w Reszlu woj. olsztyńskie
posiada przygotowanie zawodowe upoważniające do wykonywania sa-
modzielnej funkcji

- KIEROWNIKA BUDOWY I ROBOT -

w specjalności instalacyjno-inżynieryjnej w zakresie instalacji
elektrycznych.

Obywatel Franciszek L I C H O T A - jest upoważniony do :

1. kierowania, nadzorowania i kontrolowania budowy i robót, kie-
rowania i kontrolowania wytwarzania konstrukcyjnych elementów
instalacji oraz oceniania i badania stanu technicznego w za-
kresie instalacji elektrycznych - o powszechnie znanych roz-
wiązaniach konstrukcyjnych,
2. sporządzania w budownictwie osób fizycznych projektów insta-
lacji elektrycznych o powszechnie znanych rozwiązaniach
konstrukcyjnych i schematach technicznych.

Z. nr 547/E1/82

Za zgodność z oryginałem
stwierdzam

dnia roku

USŁUGI ELEKTRYCZNE
Franciszek Lichota
ul. Matejki 3/18
14-500 BRANIEWO

Braniewo 28.03 2004r.

OŚWIADCZENIE

Zgodnie z artykułem 20 ust.4 ustawy z 7 lipca 1994r.-Prawo Budowlane tekst jednolity (Dz.U. z 2003r. Nr 207 poz.2016) z późniejszymi zmianami niniejszym oświadczam, że sporządzony przeze mnie projekt budowlany:

SIEĆ WODOCIĄGOWA WIEJSKA
ELEKTROENERGETYCZNE PRZYŁĄCZE KABLOWE 0,4kV
DO STACJI PODNOSZENIA CIŚNIENIA WODY

adres:

PIENIĘŻNO ul.Braniewska dz. 14; 25/1; 25/2

Branża elektryczna

inwestor:

URZĄD MIEJSKI PIENIĘŻNO
14-520 PIENIĘŻNO
ul. GENERALSKA 8

został wykonany zgodnie zobowiązującymi przepisami oraz zasadami wiedzy technicznej

